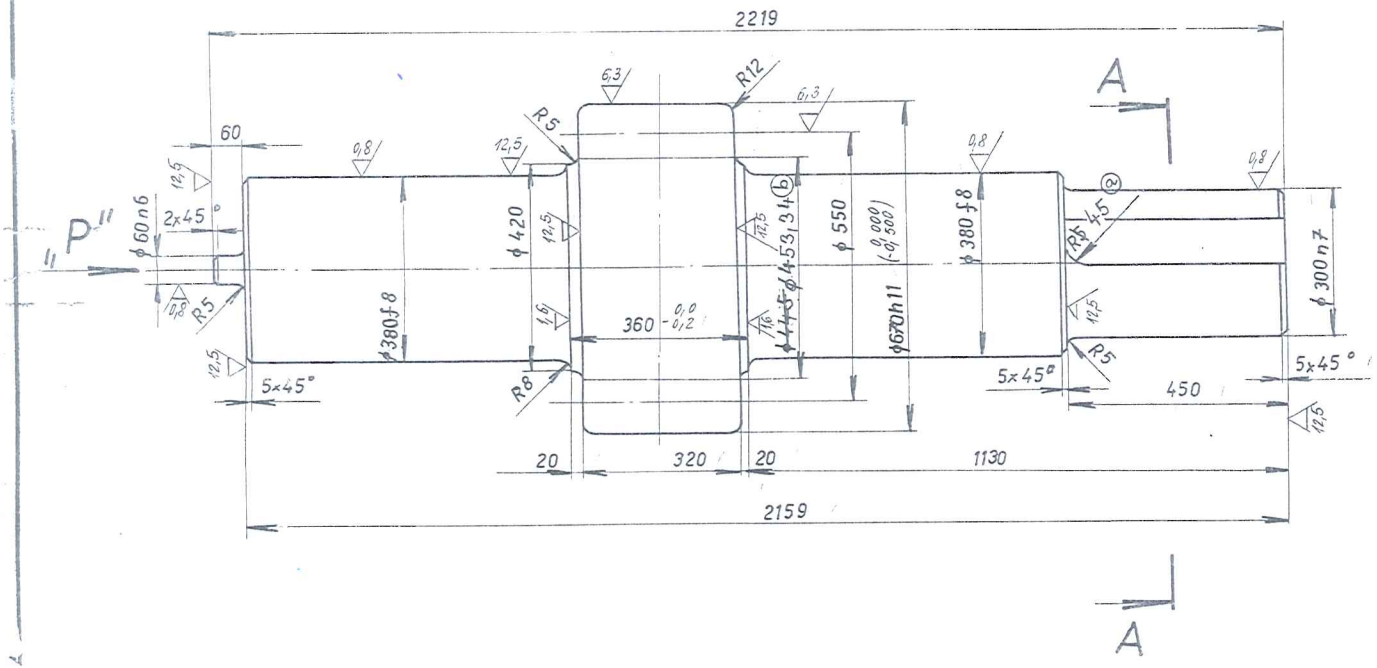

ACTUALIZACE: Kamenský
DATUM: 10/87
AKTUALIZACE: Fiala
DATUM: 11/95

OZ	–
	KORIG.
	+ 10
ZUBY	ROVNÉ
POLÁRNÍ	11
	–
Mn	50
Mt	–
	–
	20°
	–
	–
	–
Zl	2
M	~~235,95~~ -0,200 -0,440 (b)
S_k	–
h_k	–
	ROVNOBĚŽNÁ
	275
PROTIKOLA	1 HK-21062.1.4.10
	HŘEBEN
(b) h_k = 46,21	
S_k = 75,78 -0,6 -1,2	

POHLED „P"

MĚŘ. 2:5

ŘEZ A-A

MĚŘ. 1:5

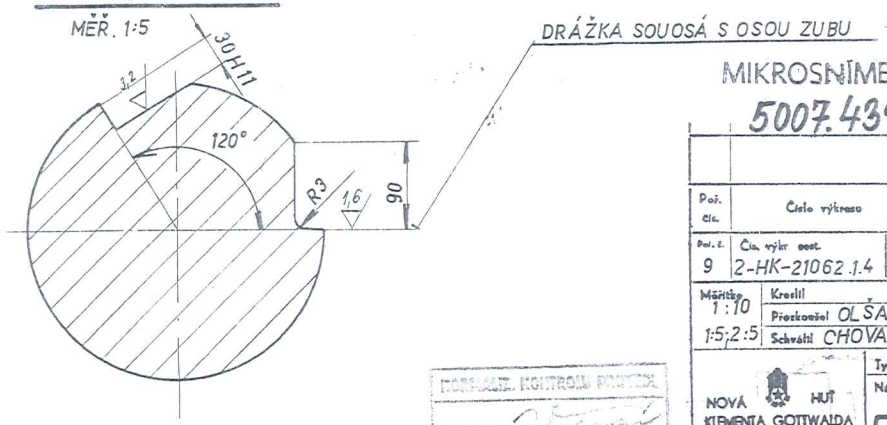

MIKROSNÍMEK
5007.439/c

T-50108.23

13-833 030

				15341.~~1~~ 5 (c) 161 ~~2~~	1909,-	KOVAT	
Poř. čís.	Číslo výkresu	Kusů	Název	Rozměry materiálu, čís. rozměrové normy	Materiál	Třída odpadu	Čistá váha 1 kz v kg	Poznámka

Poř. č.	Čís. výkr. sest.	Poř. č.	Čís. výkr. sest.	Poř. č.	Čís. výkr. sest.	Poř. č.	Čís. výkr. sest.	Celk. čistá váha v kg
9	2-HK-21062.1.4	9	2 HK-21062.1.3					

Měřítko 1:10 1:5; 2:5	Kreslil	Norm. referent	
	Přezkoušel OLŠANÍK	Výr. referent	
	Schválil CHOVANČÍK	Datum ČERVEN 1966	

Změna: 1 x (c) ZŘ 1060; 3 x (b) Z.Ř. 618; 1 x (a) Z.Ř. 1141

Datum 10/87, 11/76, 11/75 — Podpis

Typ TANDEMOVÁ PEC – ZÁV. 13

Název: PAST. HŘÍDEL

Starý výkres 3/2559-018 — Nový výkres

A3 HK-21062.1.4.9/c — List

NOVÁ HUŤ KLEMENTA GOTTWALDA NÁRODNÍ PODNIK Ostrava-Kunčice

NORMALIZ. KONTROLU PROVEDL
PODPIS
DATUM 30.8.66.