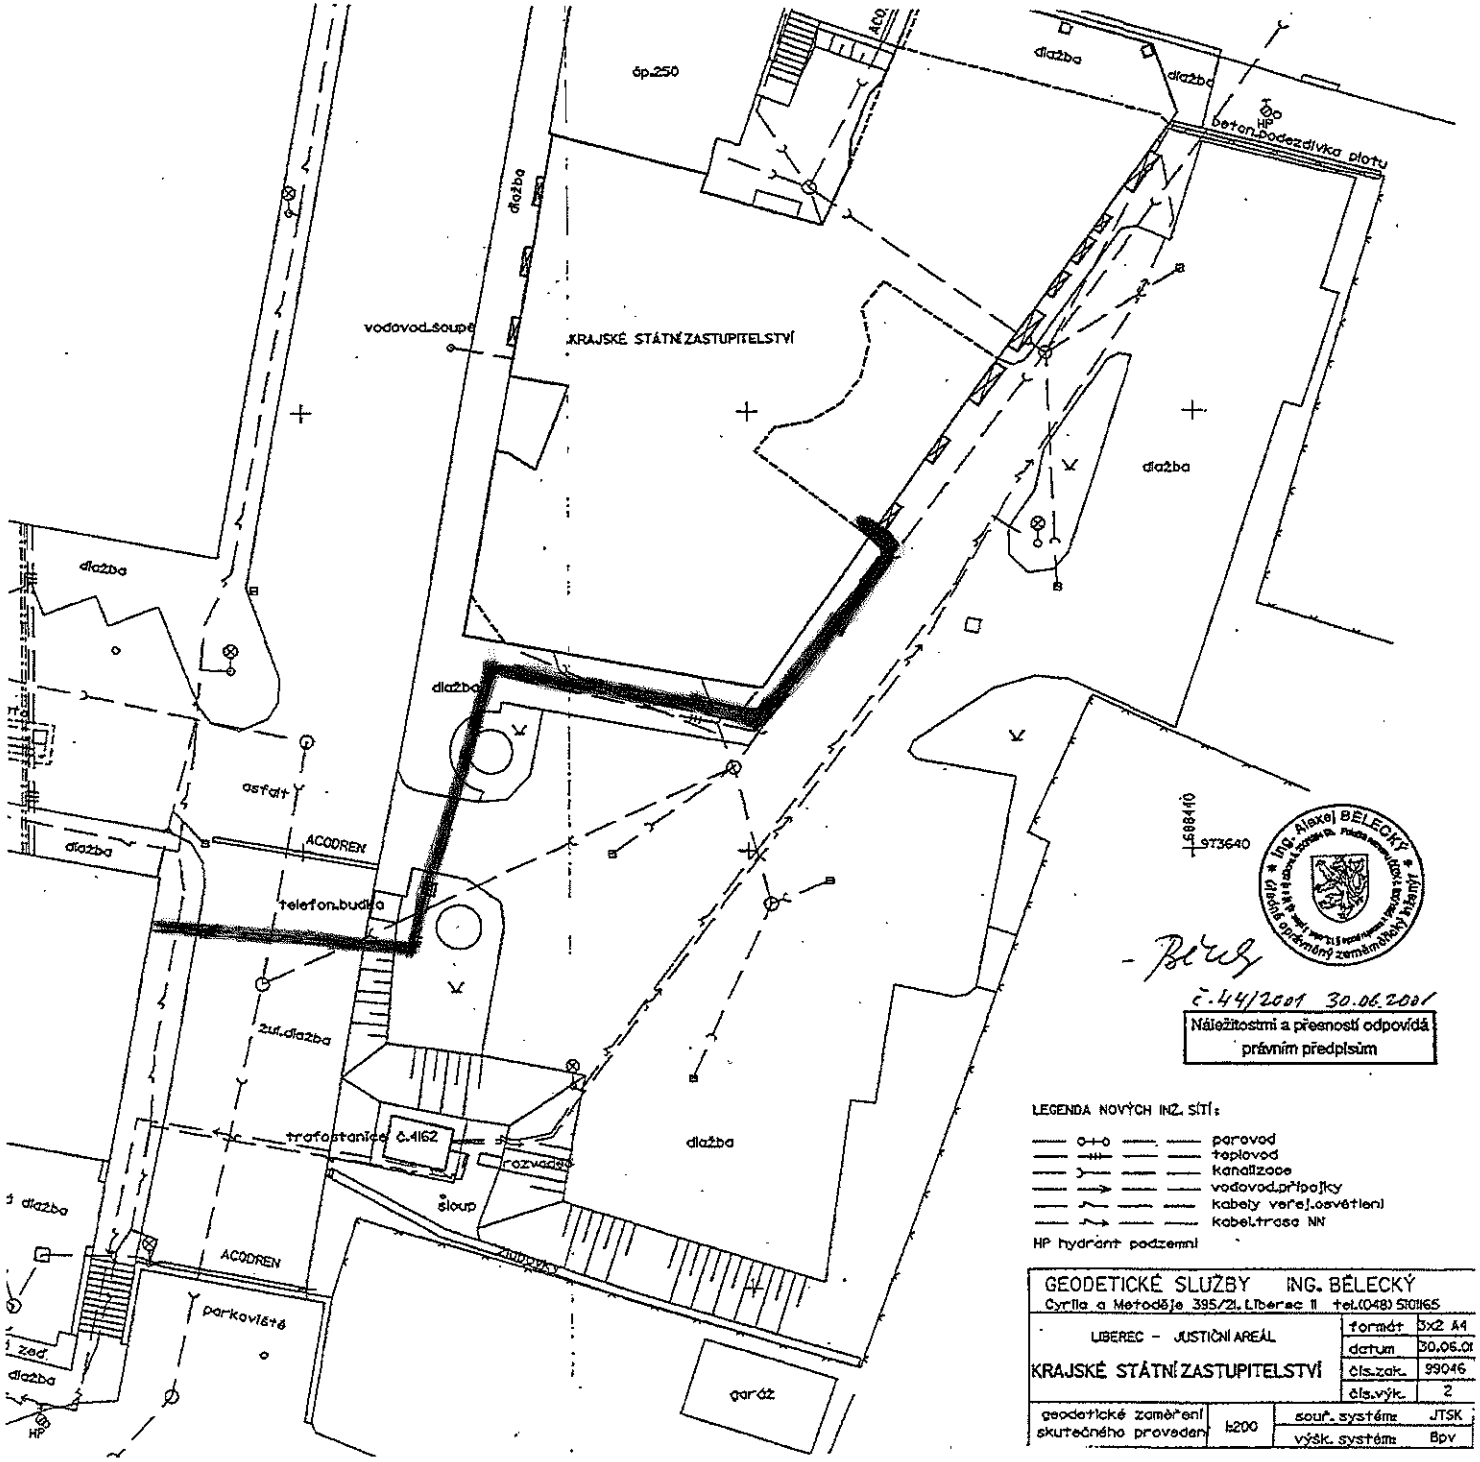


Ing. Alexej BĚLECKÝ
Úředně oprávněný zeměměřický inženýr

č.44/2001 30.06.2001

Náležitostmi a přesností odpovídá právním předpisům

LEGENDA NOVÝCH INŽ. SÍTÍ:

- parovod
- teplovod
- kanalizace
- vodovod.přípojky
- kabely veř.osvětlení
- kabel.trasa NN

HP hydrant podzemní

| | | | |
|---|---|---|---|
| GEODETICKÉ SLUŽBY ING. BĚLECKÝ<br>Cyrila a Metoděje 395/21, Liberec II tel.(048) 5101165 | | | |
| LIBEREC – JUSTIČNÍ AREÁL<br>KRAJSKÉ STÁTNÍ ZASTUPITELSTVÍ | | formát | 3x2 A4 |
| | | datum | 30.06.01 |
| | | čís.zak. | 99046 |
| | | čís.výk. | 2 |
| geodetické zaměření skutečného provedení | 1:200 | souř. systém: | JTSK |
| | | výšk. systém: | Bpv |